


# 江南市上水道管理図

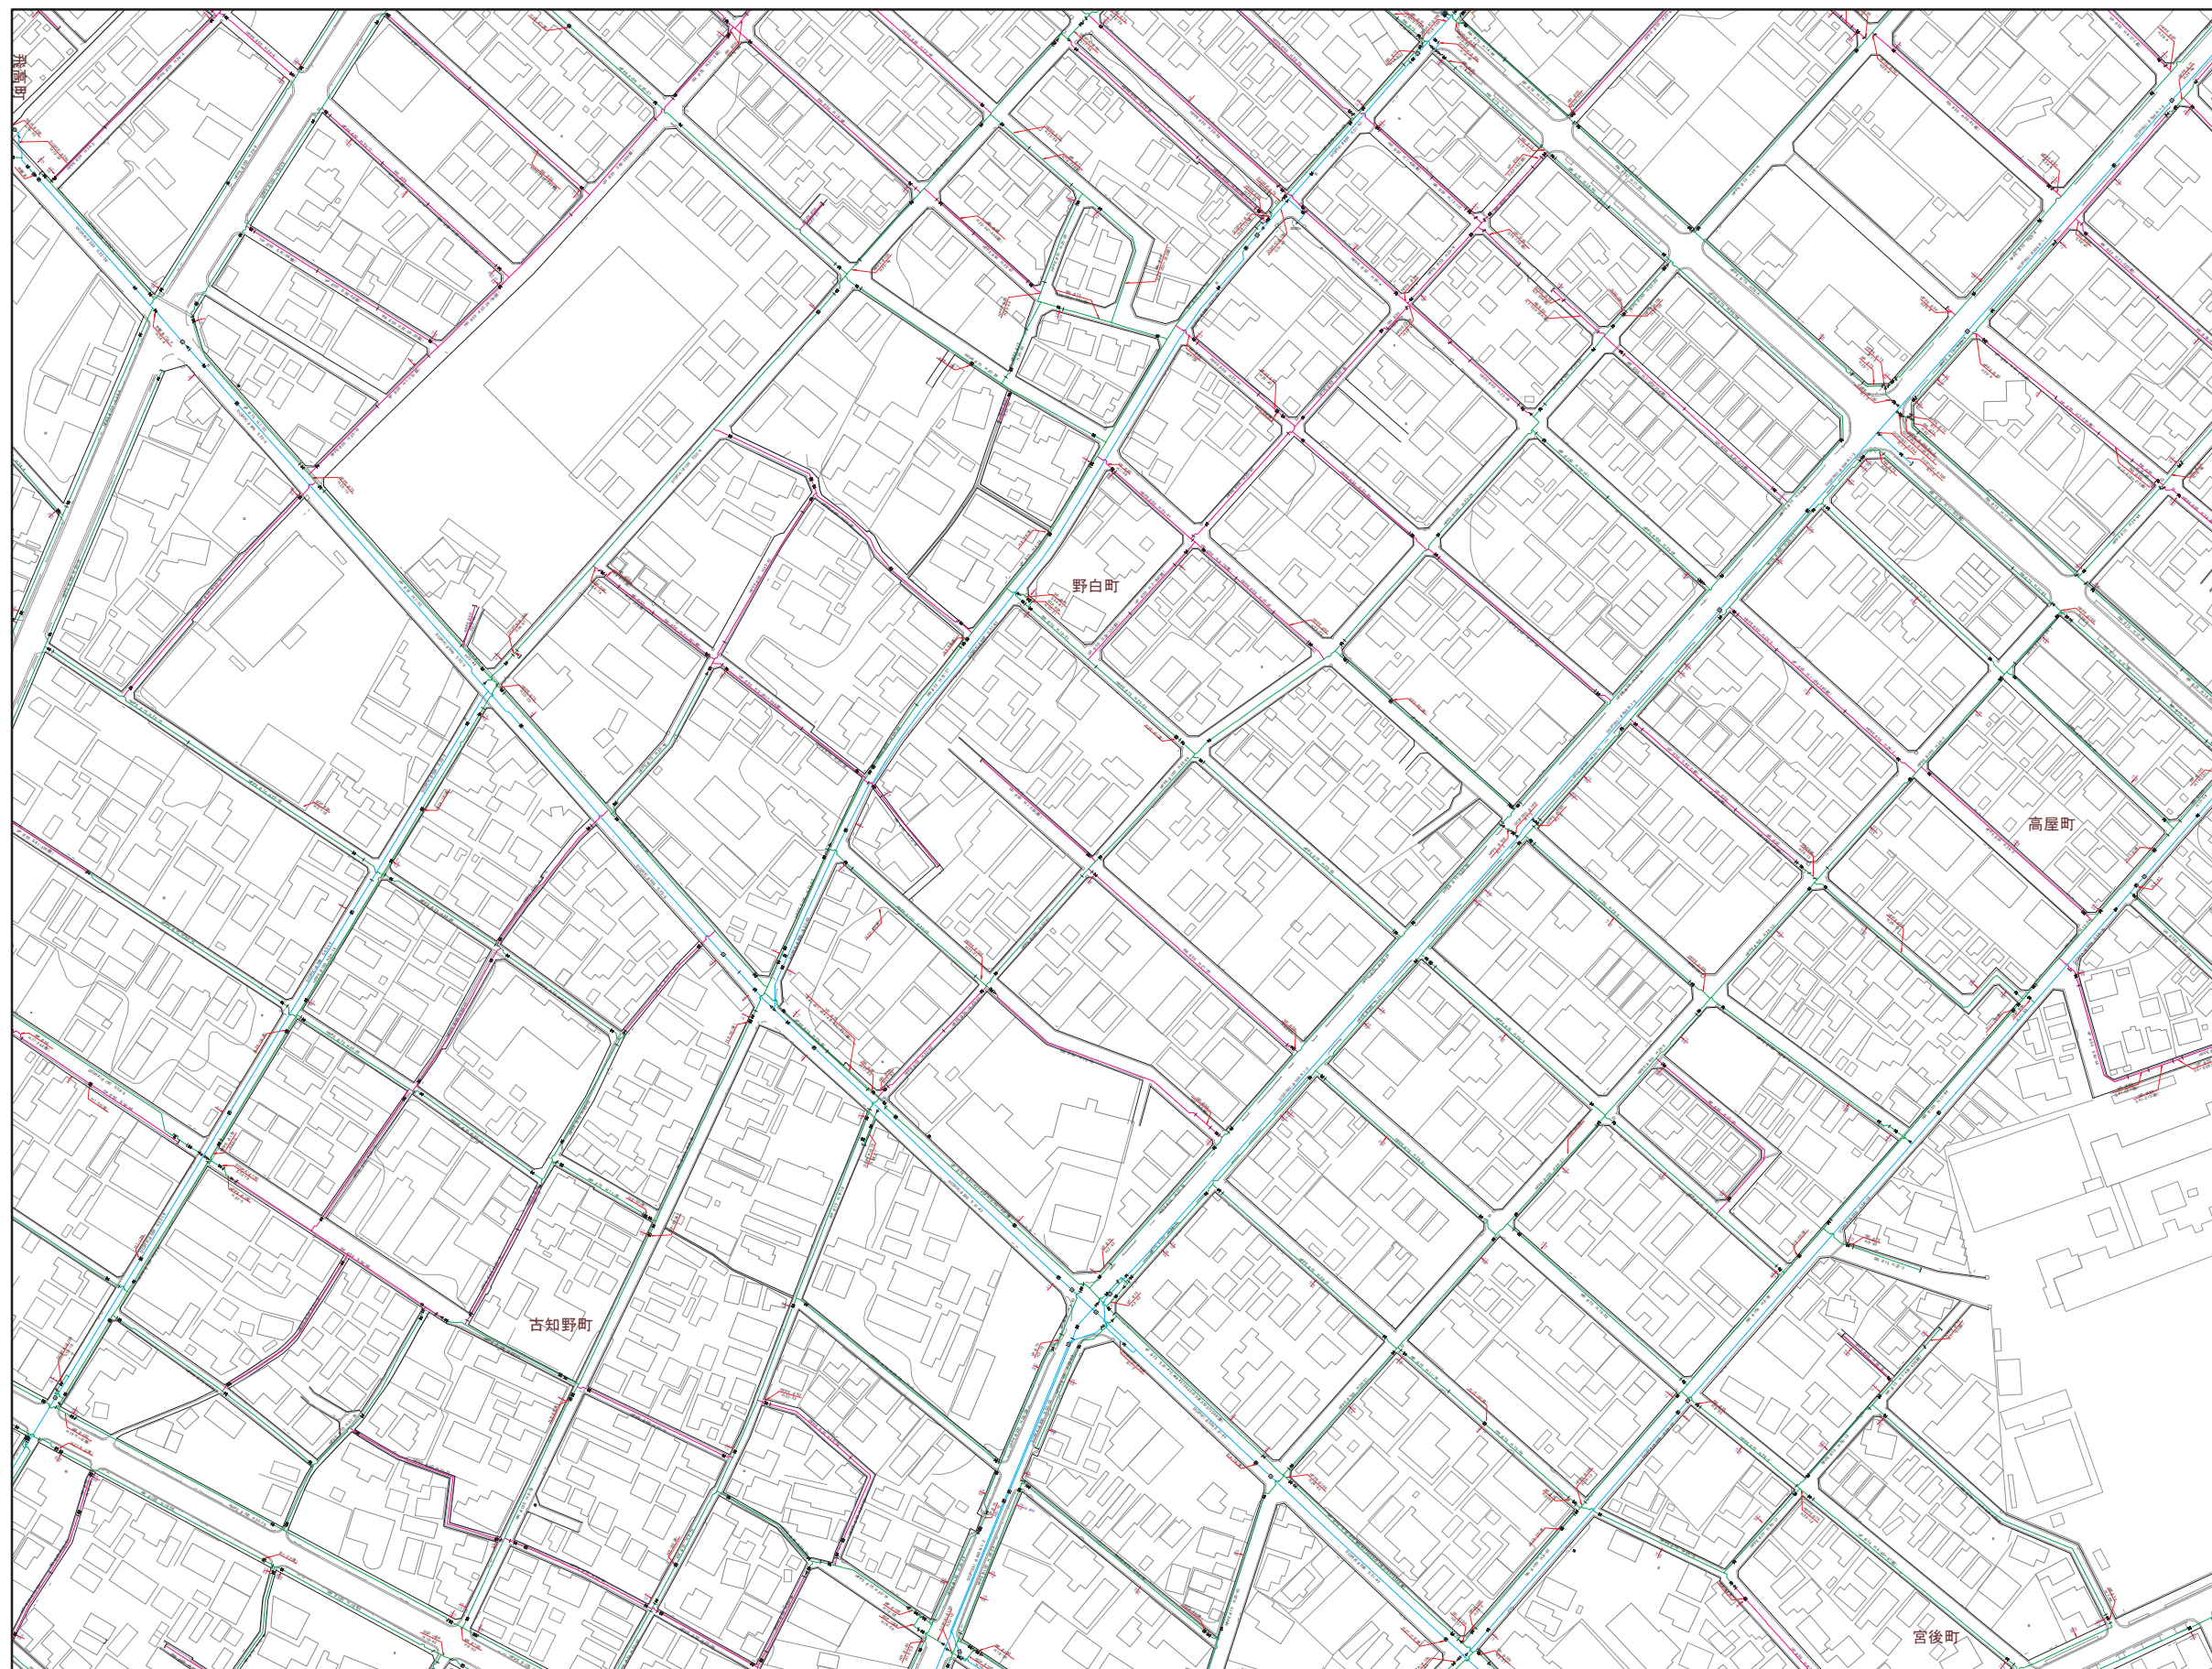

36	37	38
44	45	46
52	53	54

記号	凡	例	名	節
(Blue line)	管	線	通水管	
(Green line)	管	線	φ200mm以上	
(Yellow line)	管	線	φ200mm未満75mm以上	
(Red line)	管	線	φ75mm未満50mm以上	
(Purple line)	管	線	φ50mm未満	
(Blue line)	口	点	給水管	
(Blue line)	口	点	不明管	
DCIP	管	線	ダクタイル鉄管	
SP	管	線	溶接用鋼管	
GP	管	線	鋼管	
SGP	管	線	亜鉛メッキ鋼管	
NCP	管	線	ナイロコニング鋼管	
LGP	管	線	ライニング鋼管	
V.L.G.P	管	線	ビニールライニング鋼管	
S.S.P	管	線	ステンレス鋼管	
VP	管	線	ビニール管	
RR	管	線	ゴム輪型ビニール管	
PE	管	線	ポリエチレン管	
HPPE	管	線	配水用ポリエチレン管	
△	井	点	バフワイ井	
×	井	点	仕切井	
○	井	点	ソフトシル井	
⊗	井	点	スリース井	
⊗	井	点	閉止仕切井	
⊗	井	点	閉止ソフトシル井	
⊗	井	点	地下式φ85消火栓	
⊗	井	点	地上式φ85消火栓	
⊗	井	点	私設地下式消火栓	
⊗	井	点	私設地上式消火栓	
⊗	井	点	地下式φ40消火栓	
⊗	井	点	地上式φ40消火栓	
⊗	井	点	空気弁付消火栓	
⊗	井	点	空気弁	
⊗	井	点	泥砂弁	
⊗	井	点	防火水栓	
⊗	井	点	地下式φ40防火水栓接続口	
⊗	井	点	地上式φ40防火水栓接続口	
⊗	井	点	防火水栓用スリース弁	
⊗	井	点	直結止水栓付メータ(φ13)	
⊗	井	点	直結止水栓付メータ(φ20)	
⊗	井	点	直結止水栓付メータ(φ25)	
⊗	井	点	メータ(φ13)	
⊗	井	点	メータ(φ20)	
⊗	井	点	メータ(φ25)	
□	井	点	貯水槽	
○	井	点	貯水宅	
○	井	点	井戸宅	
⊗	井	点	口径変更	
⊗	井	点	管種変更	
⊗	井	点	工事変更	
⊗	井	点	仕止	
⊗	井	点	防護管(さや管)	
1.2	井	点	上層 管の深さ	
1.2	井	点	下層 管の深さ	